
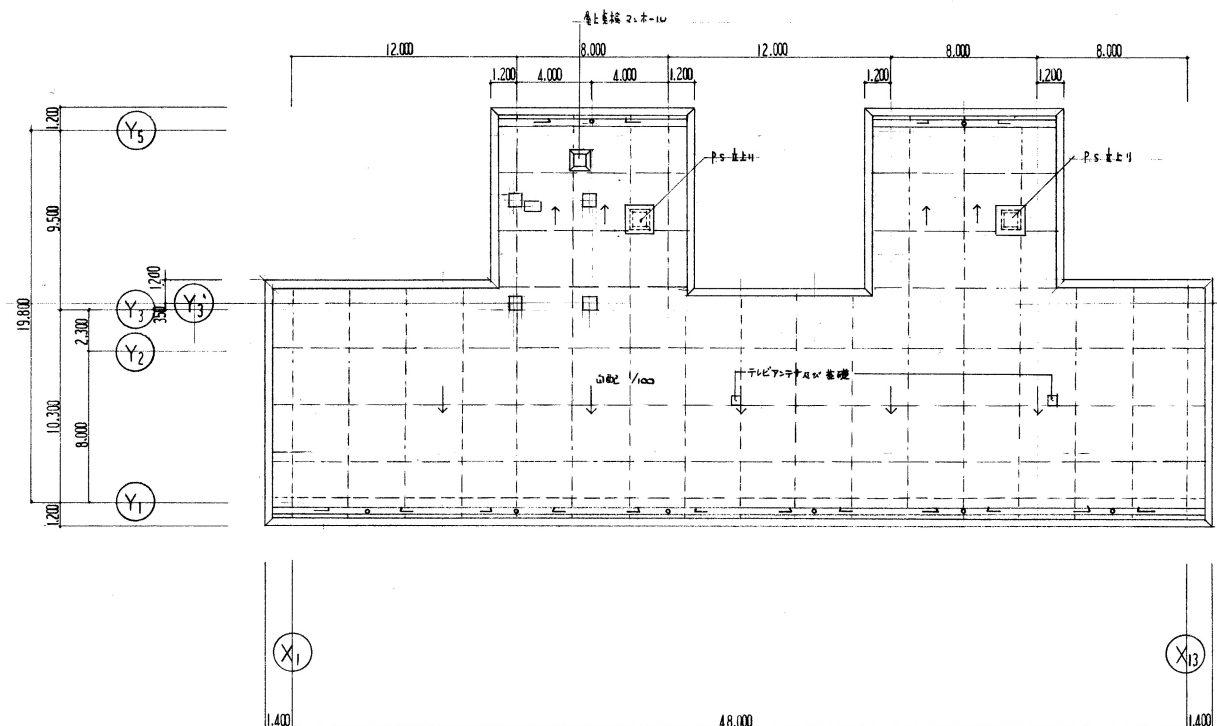



凡例	
	鉄筋コンクリート造
	C.B. 造
	木造
	排水管 300φ 設備工事
	非常用出入口 避難通路等

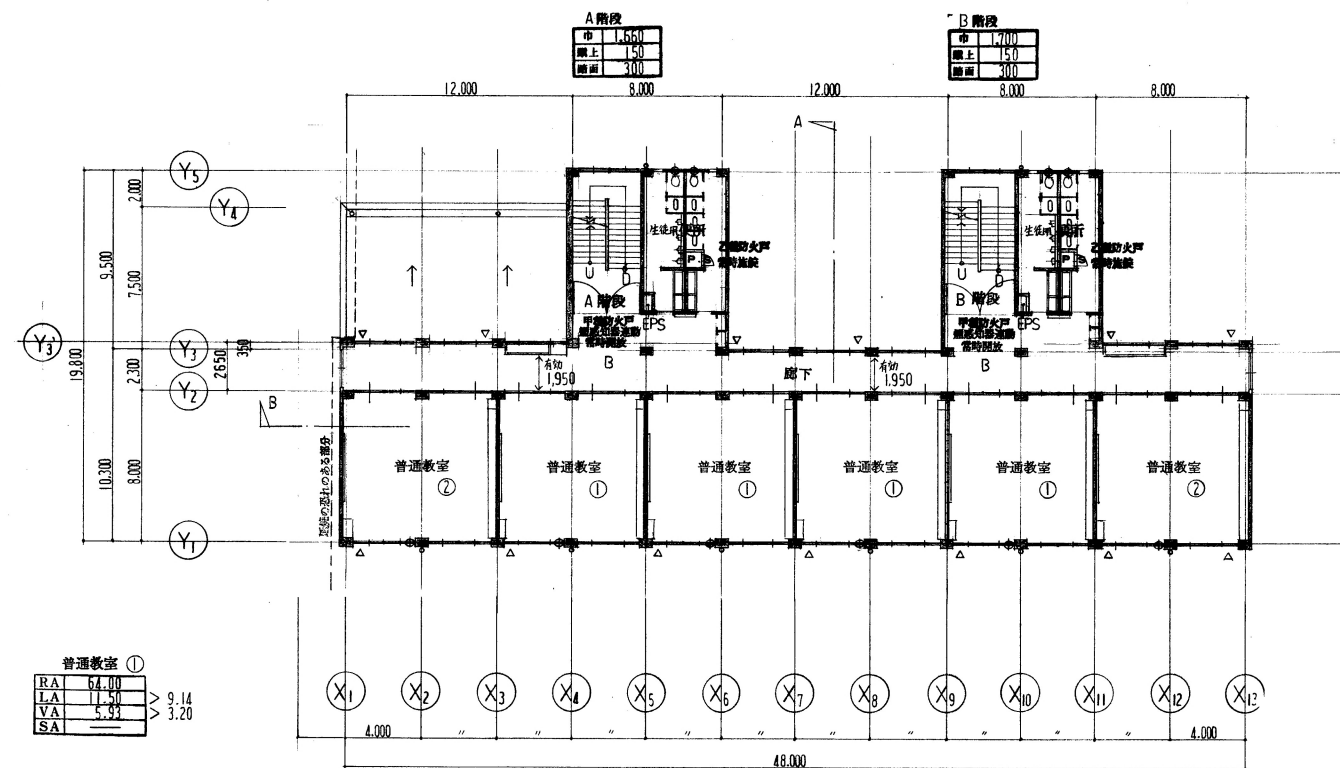

普通教室 ①	
RA	64.00
VA	5.93

普通教室 ②	
RA	65.80
LA	17.50
VA	5.93
SA	3.29

詳細マーク

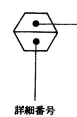

凡例

法定面積	
RA	室面積
LA	有効床面積
VA	有効床面積
SA	有効床面積

△印：非常用出入口に付する意 (1' 802.5 × 1,500)  
 注) 普通教室の採光面積算定方法は 建設省告示第1800号の  
 オートマに準じて算出。

契約日

変更事項 (△ 変更マーク 月/日)	
△	
△	
図面用途

竣工図	
現場出図	
現場出図	
名称 寝屋川市立友岐中学校新築工事

大阪府寝屋川市土木部建築課



校舎棟

3階平面図 4階平面図 屋根伏図

SCALE 1:200

DATE

コーポレーション

森田晴美

鹿島建設株式会社  
 大阪支店  
 建築設計部  
 大塚 一雄 建築士事務所  
 42541 福地 繁

JOB

83060

A-104