




4階平面図 縮尺1:200

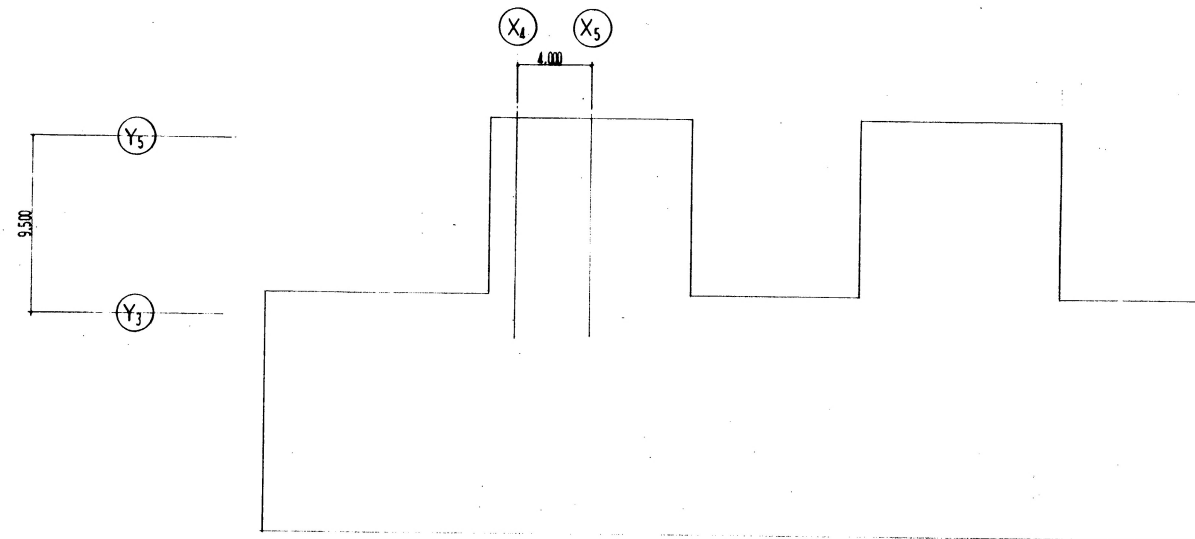

凡例	
	鉄筋コンクリート造
	C.B.造
	木造
	換気取300 設備工事
	非常用出入口(2箇所)

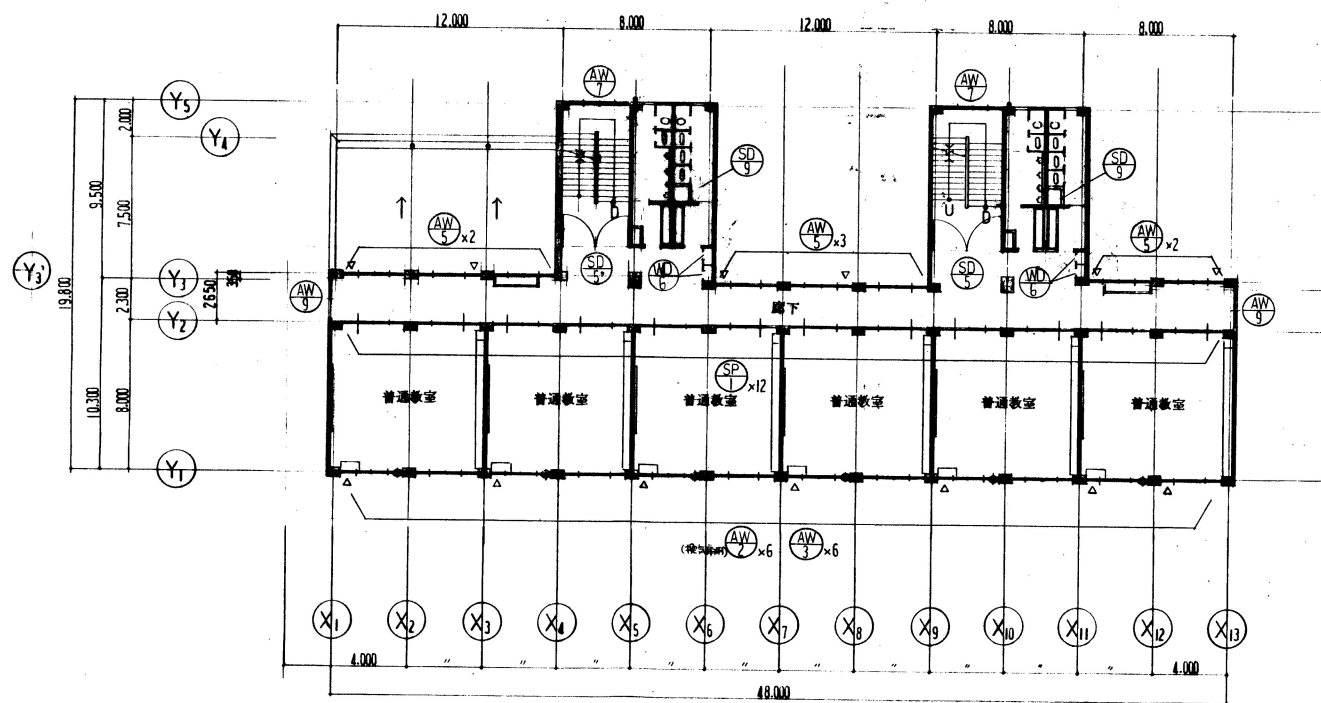


3階平面図 縮尺1:200

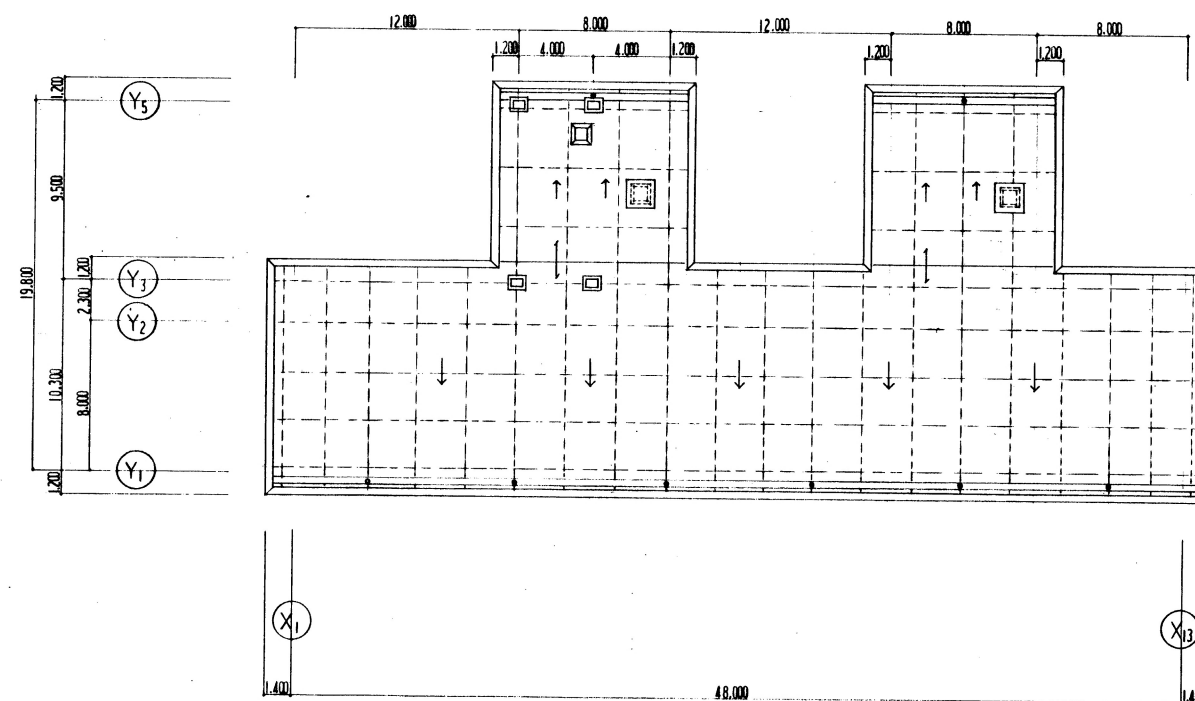

屋根伏図 縮尺1:200

詳細マーク

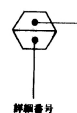

契約日	変更事項 (△ 変更マーク 月/日)	図面用途
△/	△/	竣工図
△/	△/	
△/	△/	
△/	△/	
△/	△/	



名称	寝屋川市立友岐中学校新築工事
大阪府寝屋川市土木部建築課	
校舎棟	
建具キーンラン(2)	
SCALE 1:200	DATE
森田晴美	
鳥島建設株式会社 大阪支店 建築設計部	JOB 83060
42541 堀地 資	A-121