




普通教室 平面詳細図 縮尺1:50

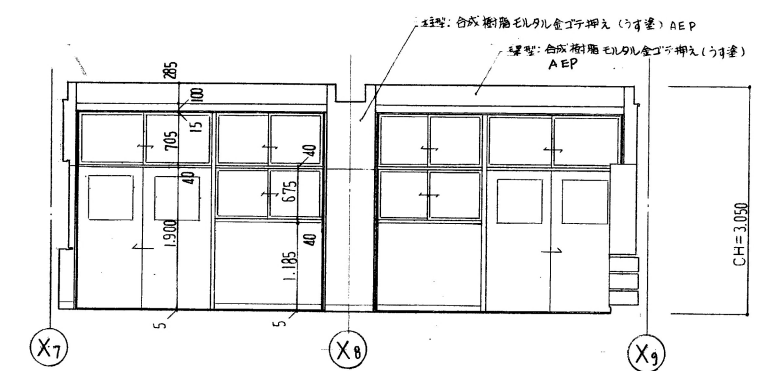


(I)面 展開図 縮尺1:50

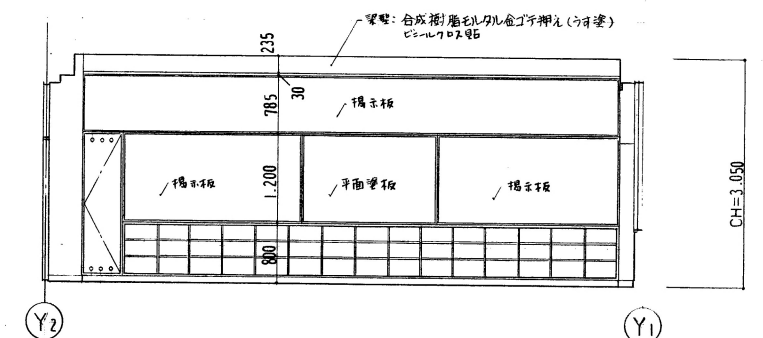


(II)面 展開図 縮尺1:50

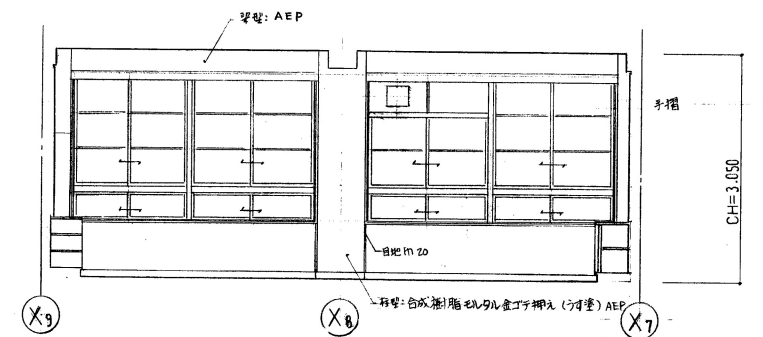

(III)面 展開図 縮尺1:50

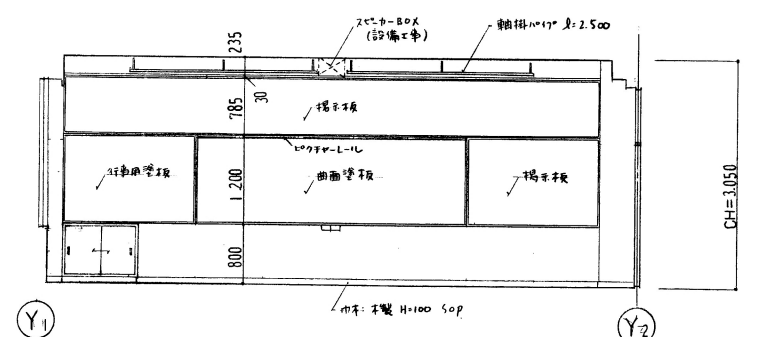

(IV)面 展開図 縮尺1:50


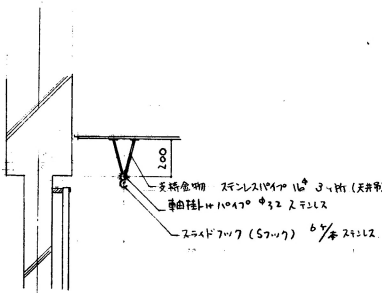


軸掛1017 詳細図 1:20

廊下 (I)面 展開図 縮尺1:50


廊下 (II)面 展開図 縮尺1:50

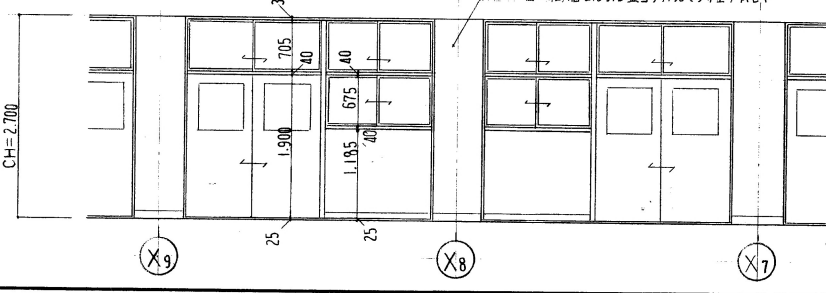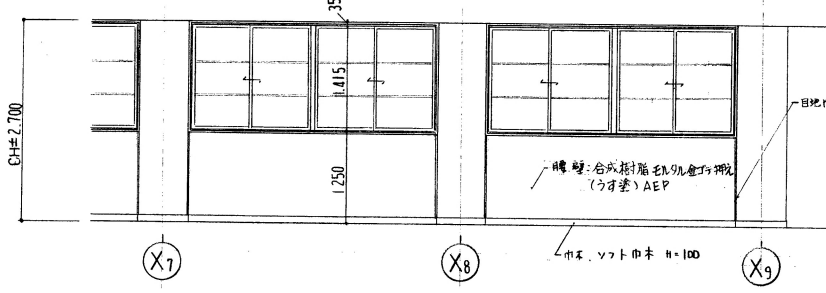

名称	普通教室
床	フローリング (厚18) PUC
巾木	木製巾木 H=100 SOP
天井	化粧石膏ボード 9 貼

名称	寝屋川市立友呂岐中学校新築工事
大阪府寝屋川市土木部建築課	

詳細マーク


契約日

変更事項 (△ 変更マーク 月/日)

図面用途

竣工図

校舎棟

普通教室 平面詳細図 展開図

SCALE 1:50

DATE

森田 晴美

大阪 一級建築士事務所

42541 堀江 繁

JOB

83060

A