



地下、普通教室 平面詳細図

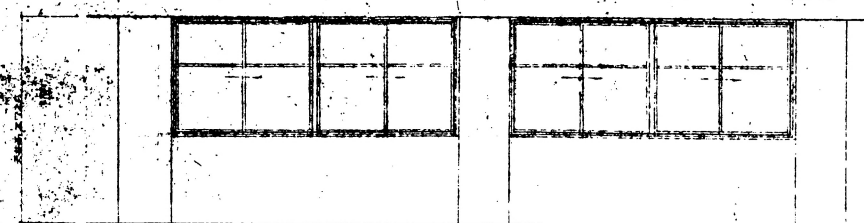


地下

A

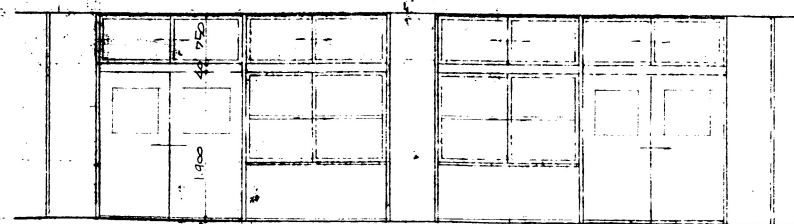


地下

C

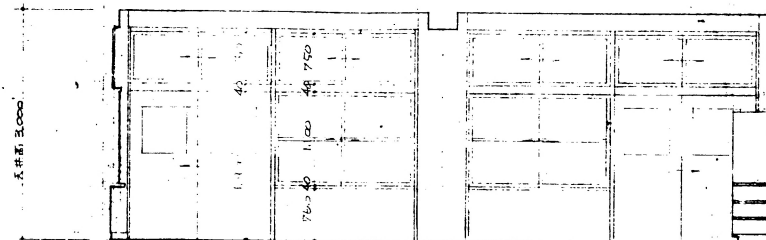


普通教室

A

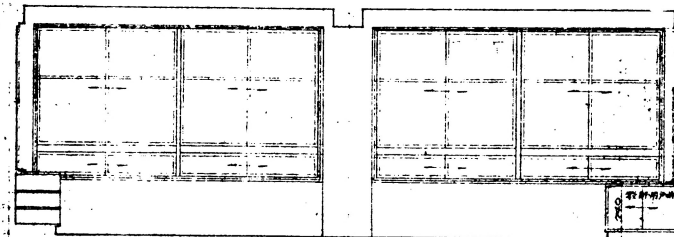


普通教室


C

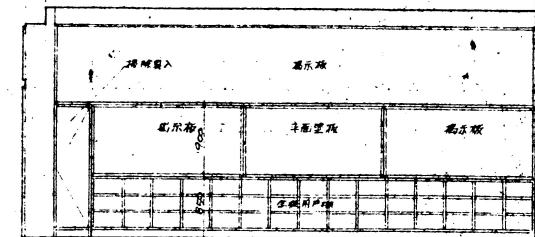


B

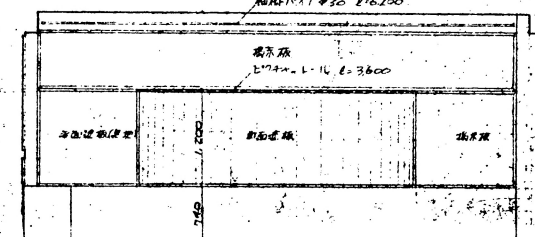

D

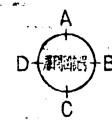


仕上表	普通教室	地下
床	フローリング (1200×2400)	モルタルの上塗り塗装仕上 (中央部はEP)
巾木	木製OP	ソリッド木
壁	モルタルEP 珪藻土目隠しEP	モルタルEP 珪藻土目隠しEP
天井	コンクリートスラブ	PB目隠しEP

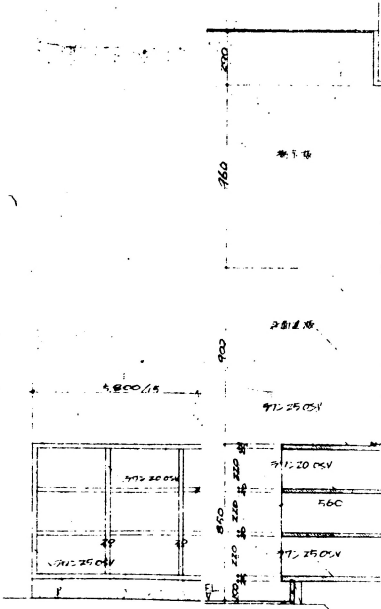


生徒用 詳細図

X1.7

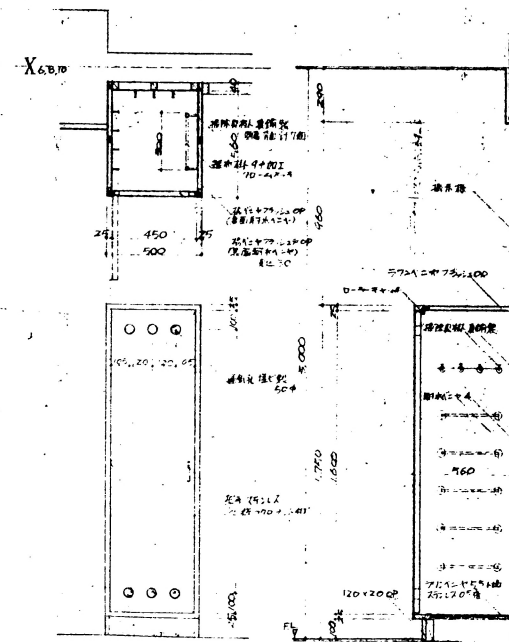

門前 詳細図

X1.7

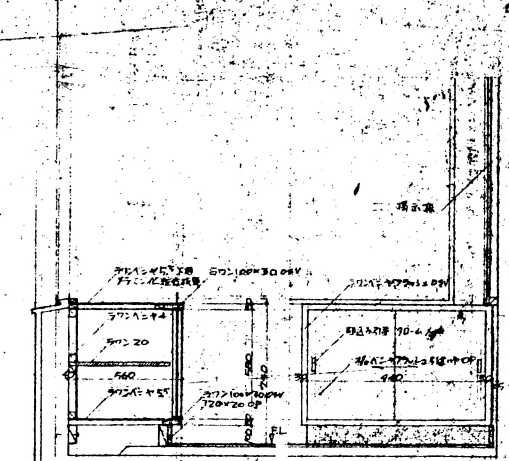

教員用 詳細図

X3.5

竣工図		1/100
図面名	詳細図 4 (普通教室)	120
図面番号	4-1	150