




1階平面図 1/100

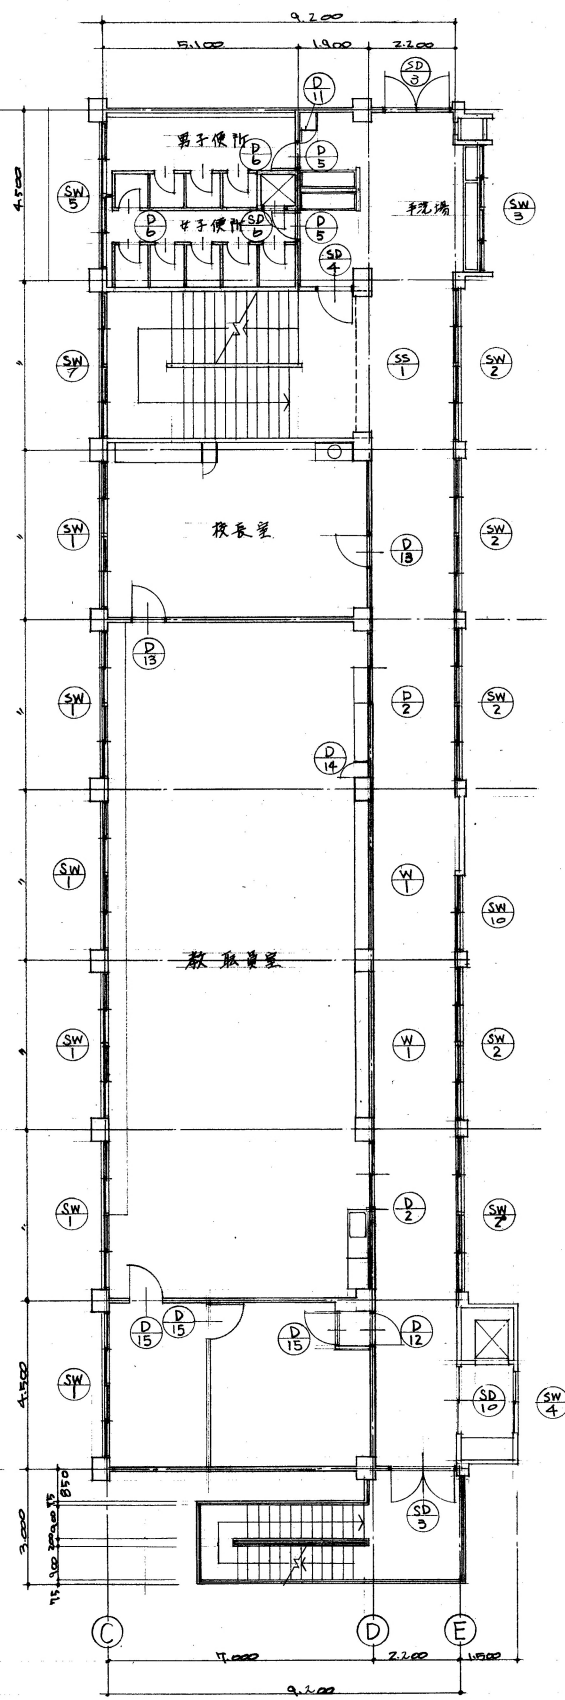

2階平面図 1/100

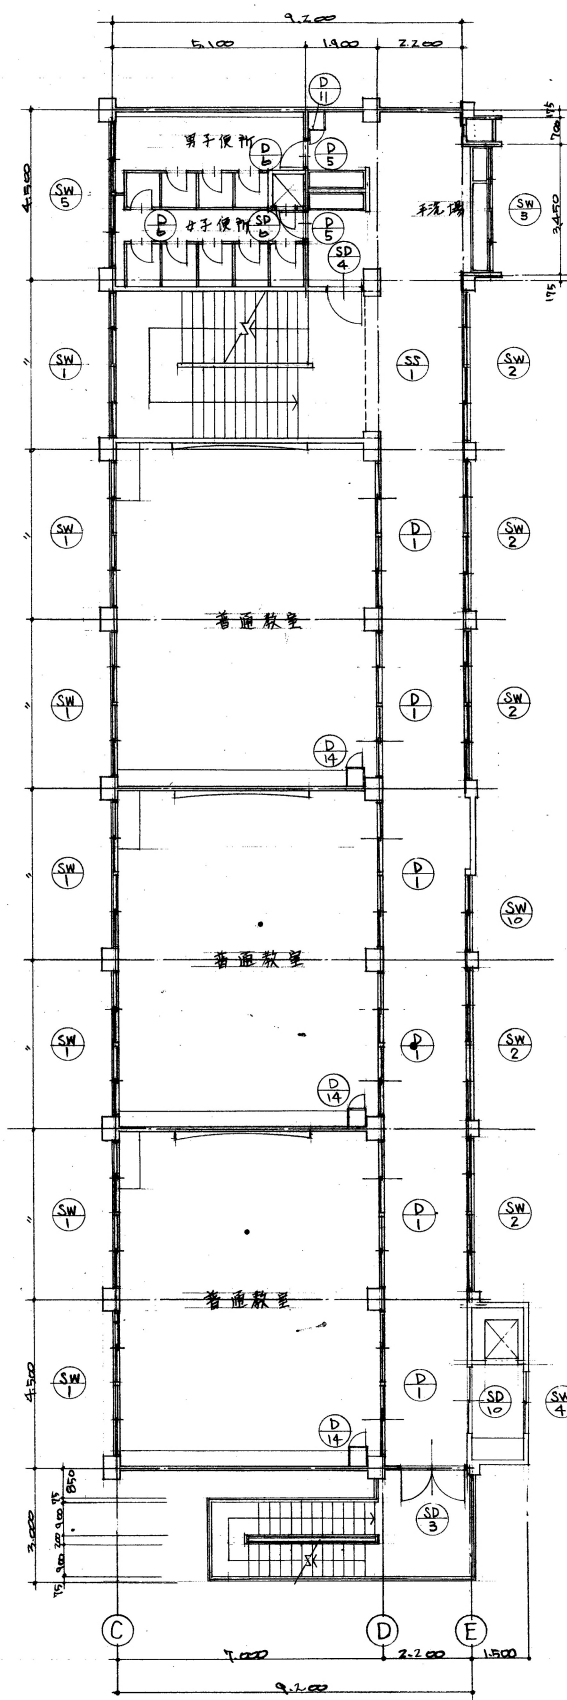

3階平面図 1/100

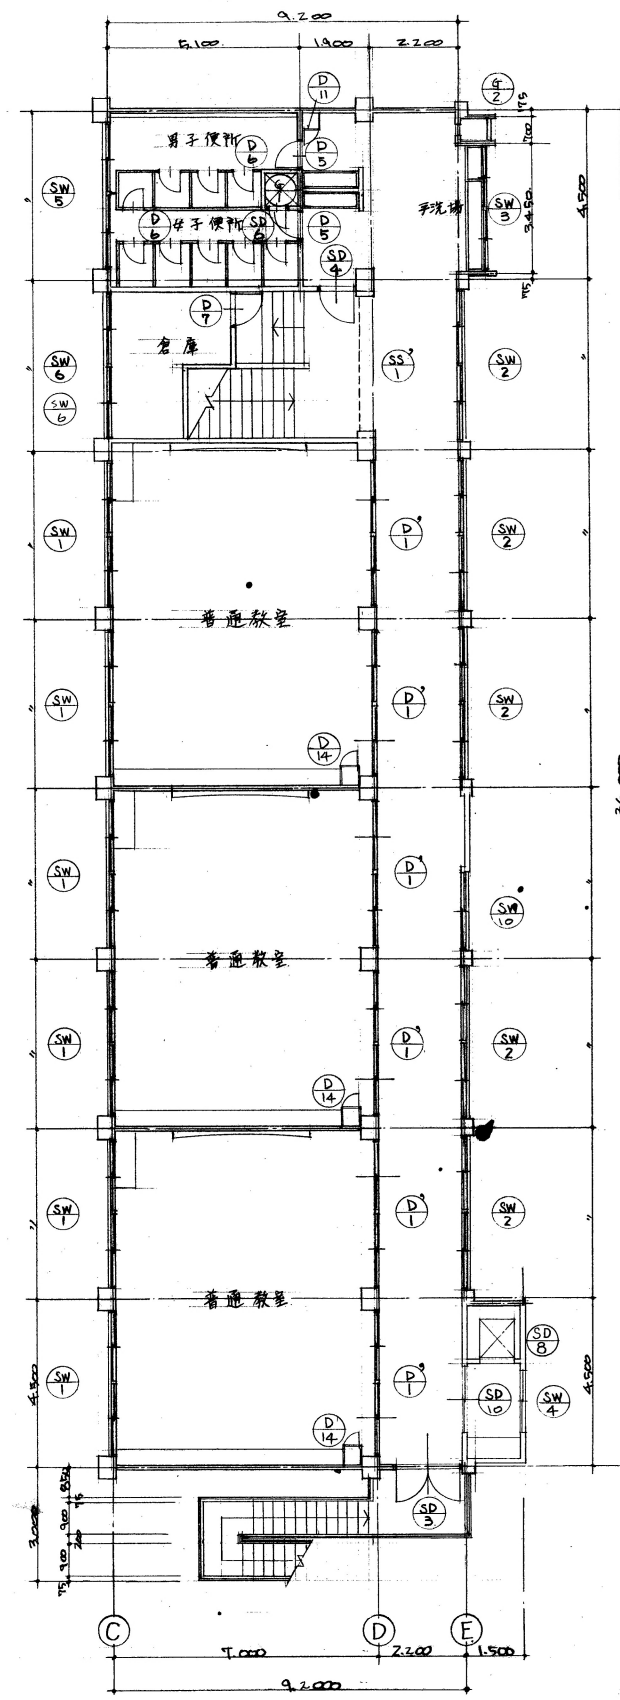

4階平面図 1/100

竣工図

寝屋川市立北小学校増築工事設計図

A

21

建築図

48-2-15

盤隆建設設計事務所

1/100