04　4階　建具配置図　1/200

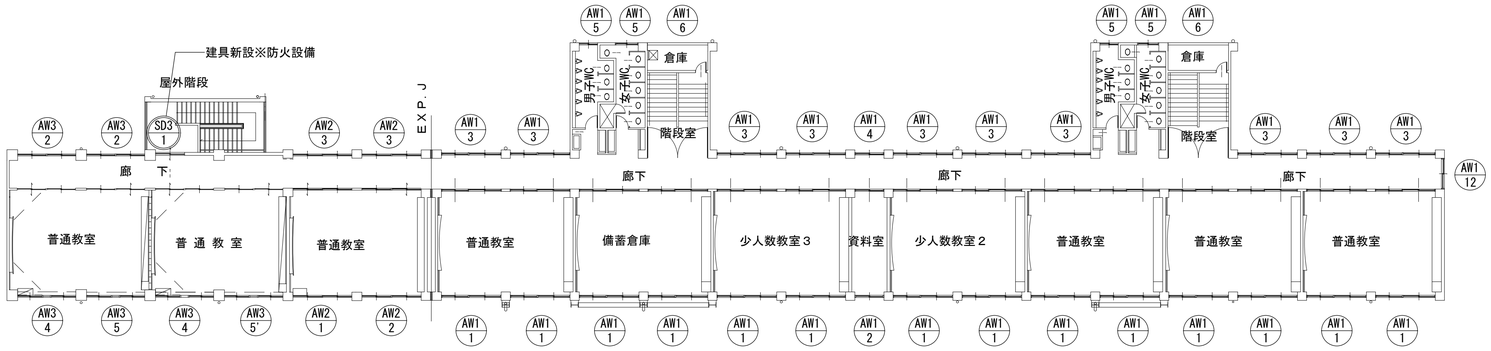

03　3階　建具配置図　1/200

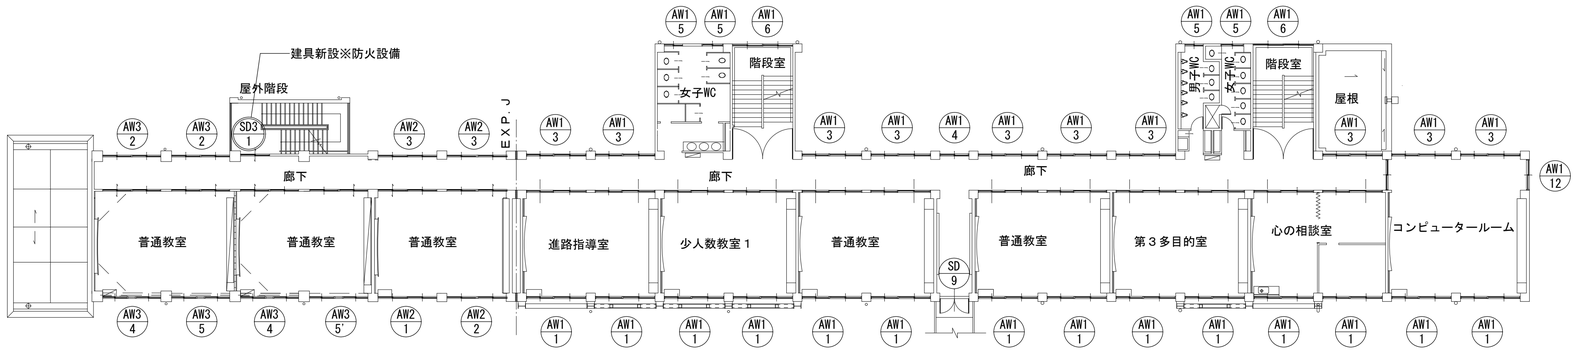

02　2階　建具配置図　1/200

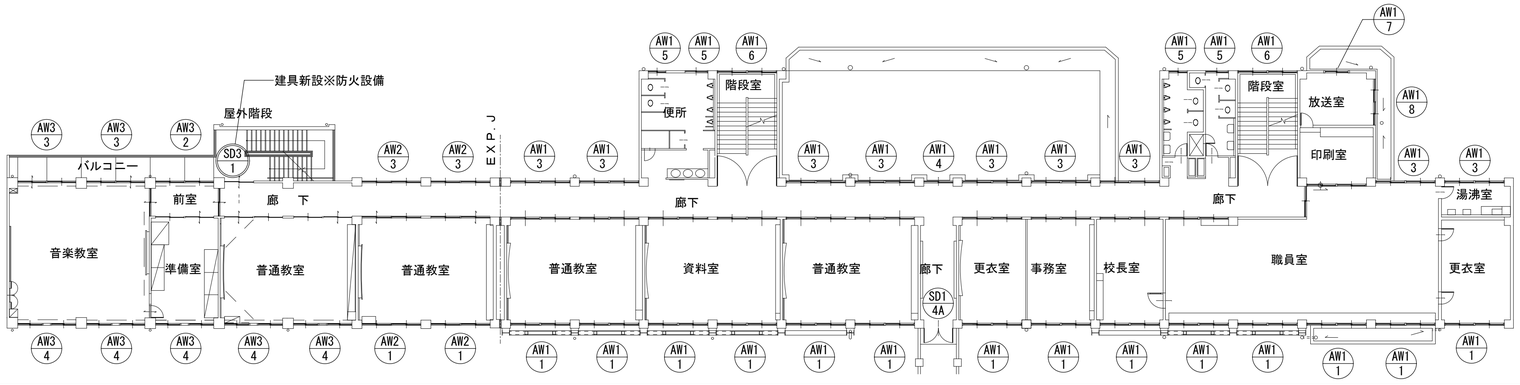

01　1階　建具配置図　1/200

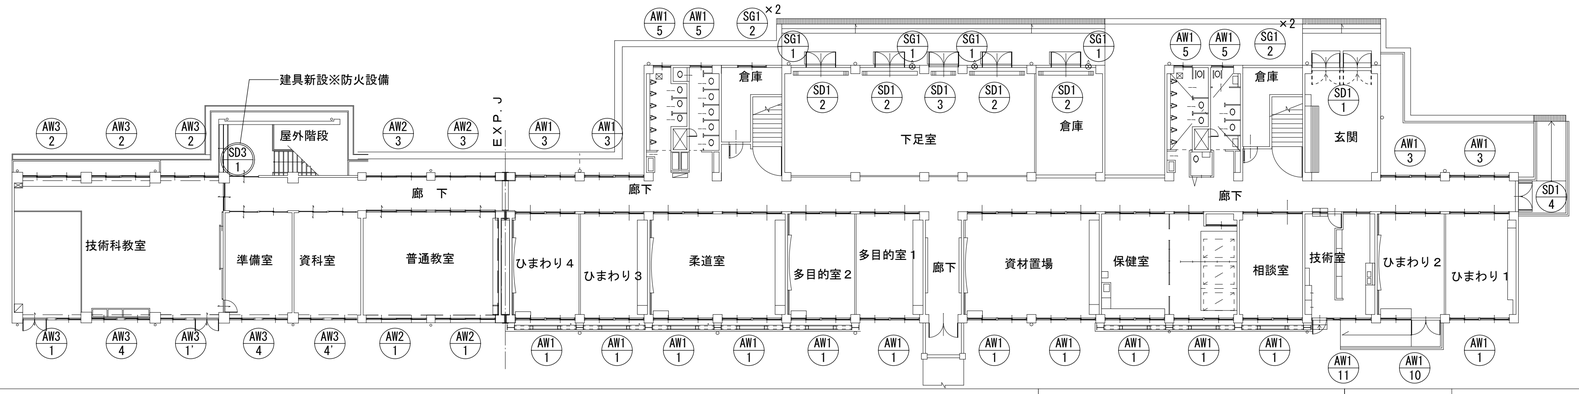

存置建具を示す

撤去・新設建具を示す

DRAWING AND ROUND OF SOKENSHA
株式会社　創建社 一級建築士事務所
Ｄ　＆　Ｒ　設　計

一級建築士事務所 大阪府知事登録 第(ト)13258号

城井 亜希子 一級建築士登録 第 319884 号

(CHECKD BY.)

(DRAWIN BY.)

工事名称：寝屋川市立第九中学校管理・普通教室棟外壁及び屋上防水等改修工事

図面名称：　建具配置図

尺度：　1/200　　製図：令和 3年12月 28日

寝屋川市都市基盤整備部建築営繕課

NO. A-23

（ 24 枚の内）

竣工図